
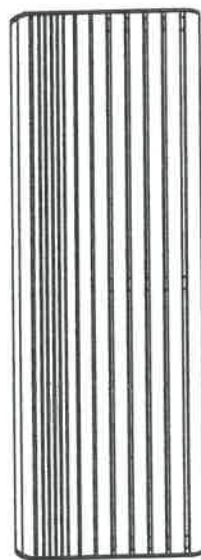


ILLUSTRATIVE PHOTO

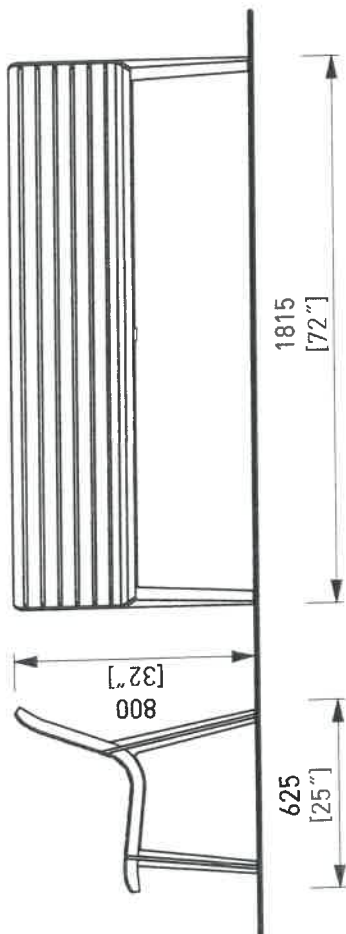

**STAR-KOP URBAŃCZY**  
Sp. z o.o.  
32-070 Czernichów, ul. Przemysłowa  
NIP: 944 225 38 08

*Handwritten signature and stamp*

**DOKUMENTACJA  
POWYKONAWCZA**

*Handwritten: Kat. 1a*


DATE: 21. 07. 2020 V: 02  
dimensions in mm [inch]

**EM151 - EMAU**

All rights reserved. Protection of industrial design.

Rozměry výrobků jsou zaokrouhlené. Výrobky s vyhraněnými prvky na základě technické specifikace bez předchozího upozornění. Rozměry osazení výrobků jsou zvažovány. Rozměry kotev rozměřovat dle rozměrů dodaného výrobku. Dimensions are rounded. The producer reserves the right to amend the technical specifications at any time without previous warning. The size of foundation baseplate and the method of mounting of the product are imperative. All fastening measures out by measurements of supplied product. Die Produktdaten sind gerundet. Der Hersteller behält sich das Recht an Änderungen der technischen Spezifikationen vor, ohne vorher darauf hinzuweisen. Abmessungen der Fundamentierung - Unterbau und Art des Produktanschlusses sind verbindlich. Anstand gemäß der geliefertan Produktabmessungen dimensionieren. Les dimensions des produits sont arrondies. Le fabricant se réserve le droit de modifier les spécifications techniques sans préavis. Dimensions des fondations et manière de l'implantation du produit sont obligatoires. Les dimensions de montage sont à partir des dimensions du produit livré. Los datos de las dimensiones se redondeados. El fabricante se reserva el derecho de cambio de la especificación técnica sin aviso previo. Tanto las dimensiones de las bases de cimentación como el sistema de fijación son inalterables. Hay que medir el ensamblamiento de archivos según las dimensiones del producto suministrado.



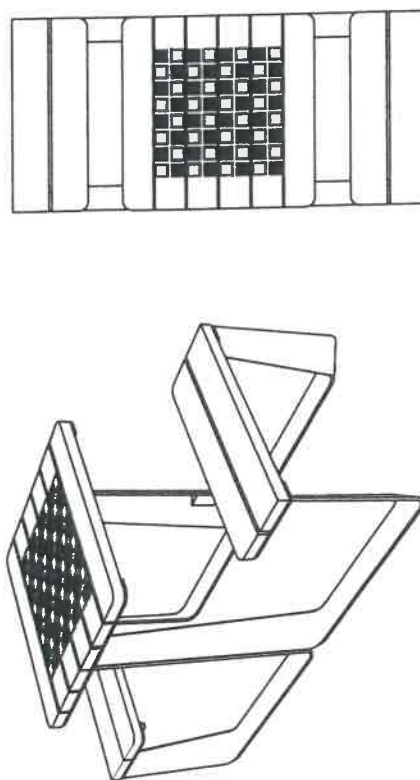

NIP: 944 225 38 08

Zat. 2

[illegible]