




LEGENDA

• • • zakres opracowania

Y= 7429550

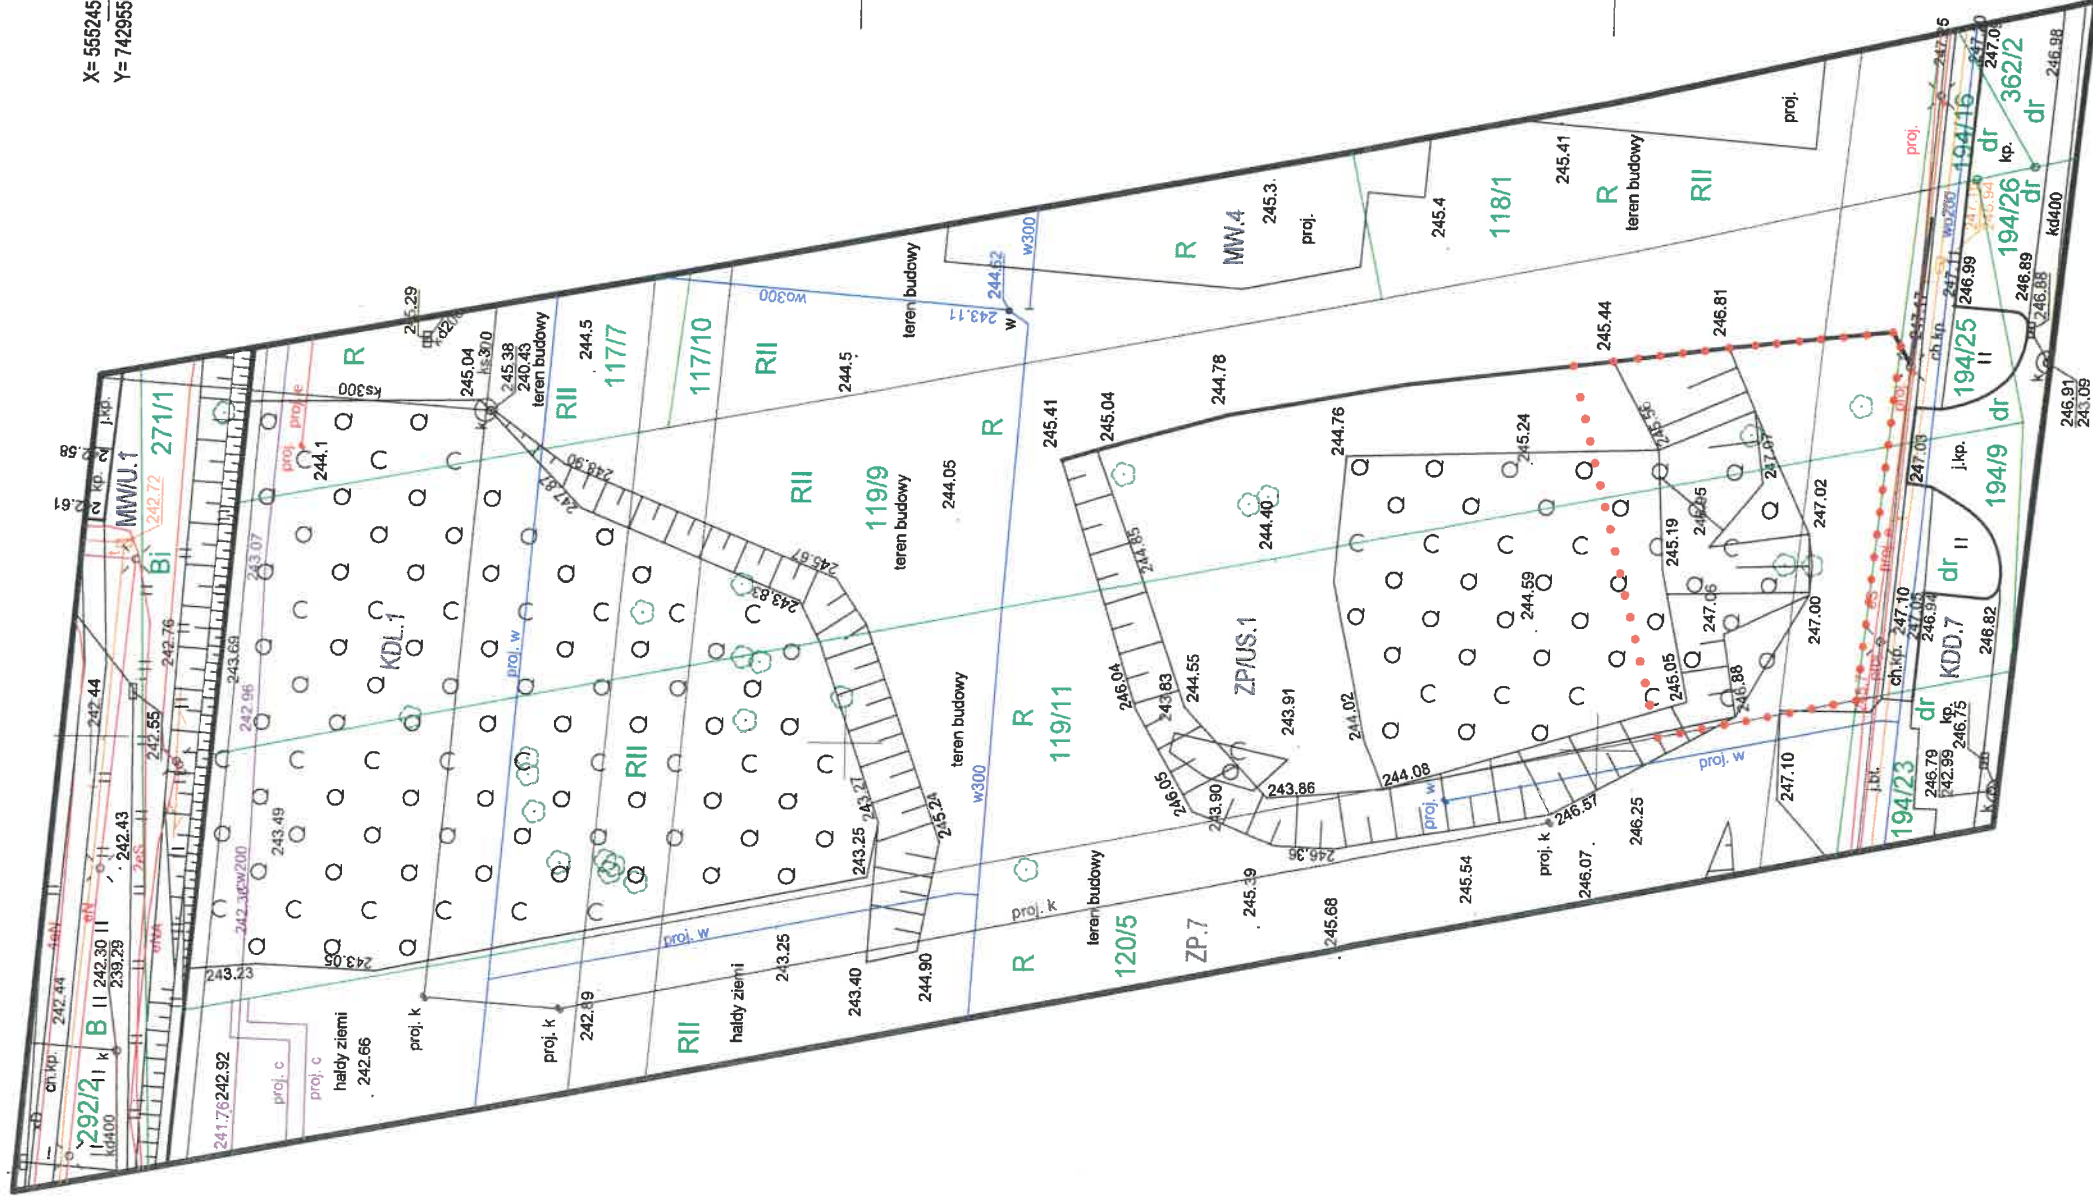

DOKUMENTACJA  
POWYKONAWCZA

KIEROWNIK BUDOWY  
Marek Chowaniec

## MAPA DO CELÓW PROJEKTOWYCH

skala 1:500

Woj.: małopolskie  
m. Kraków  
j. ewid.: 126103\_9.0001, Nowa Huta  
os. Płaszów  
dz. nr 119/9, 119/11  
ID: GD-13.5640.526.2023

Układ map: polski, 2008

Układ map: wojewódzki: PL-EVRP2007-AH


PRZWA AUTORSKIE ZASTRZEŻENIE Rysunek chroniony w myśl przepisów ustawy z dnia 04.02.1984r. o Prawie Autorskim i Prawach Powierniczych, Dz. U. z 2000 r., poz. 804, ze zmianami. Wszelkie powielanie, rozpowszechnianie, udostępnianie i dokonywanie zmian bez zgody autora jest niedozwolone.	
ZESPÓŁ PROJEKTOWY: ZESPÓŁ KSZTAŁTOWANIA PRZESTRZENI MIEJSKICH	
mgr inż. arch. kraj. Katarzyna Opalka mgr inż. arch. kraj. Katarzyna Dzięciołowska mgr inż. arch. kraj. Oliwia Kaleja mgr inż. arch. kraj. Magdalena Kruk mgr inż. arch. kraj. Janusz Filipiak mgr inż. arch. kraj. Michał Woźniak	
PROJEKTANT GŁÓWNY	
mgr inż. arch. Michał Woźniak	mgr inż. arch. Michał Woźniak
mgr inż. arch. Michał Woźniak	mgr inż. arch. Michał Woźniak
Inwestor: GMINA MIEJSKA KRAKÓW ZARZĄD ZIELENI MIEJSKIEJ W KRAKOWIE ul. Reymonta 20, 30-059 Kraków	
Tytuł projektu: Budowa obiektów małej architektury w miejscu publicznym na działkach nr 122/3, 119/9 i 119/11 obręb: NH-1, jedn. ewid. Nowa Huta w Krakowie	
Branża: ARCHITEKTURA	
Data: CZERWIEC 2023	
Nazwa rysunku: PROJEKT ZAGOSPODAROWANIA TERENU	
Skala: 1:500	
Nr rys.: PZT-02	