





EM152/157
EM252/257

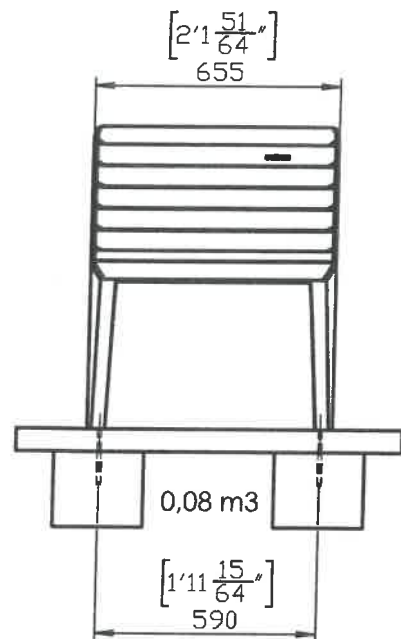

EM151/156
EM251/256

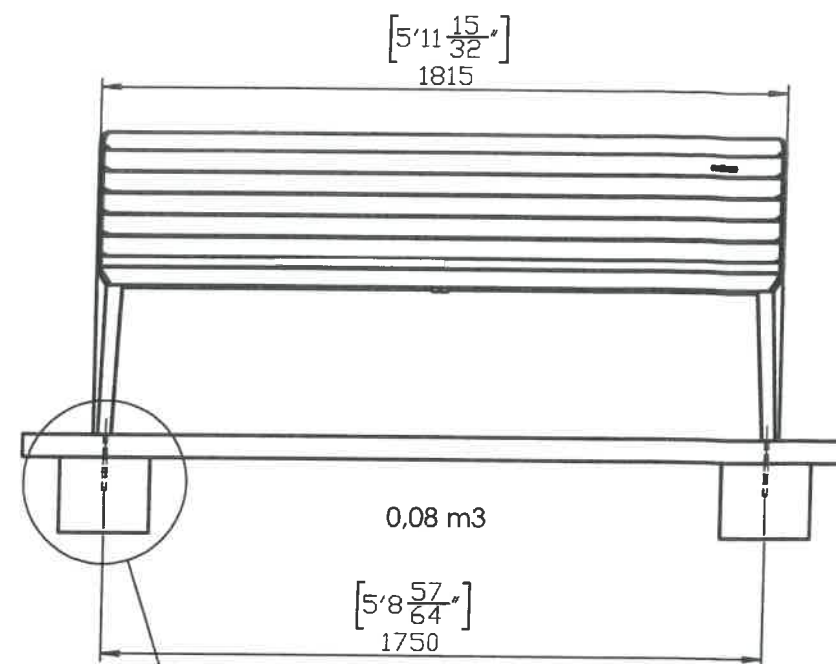

DOKUMENTACJA
POWYKONAWCZA

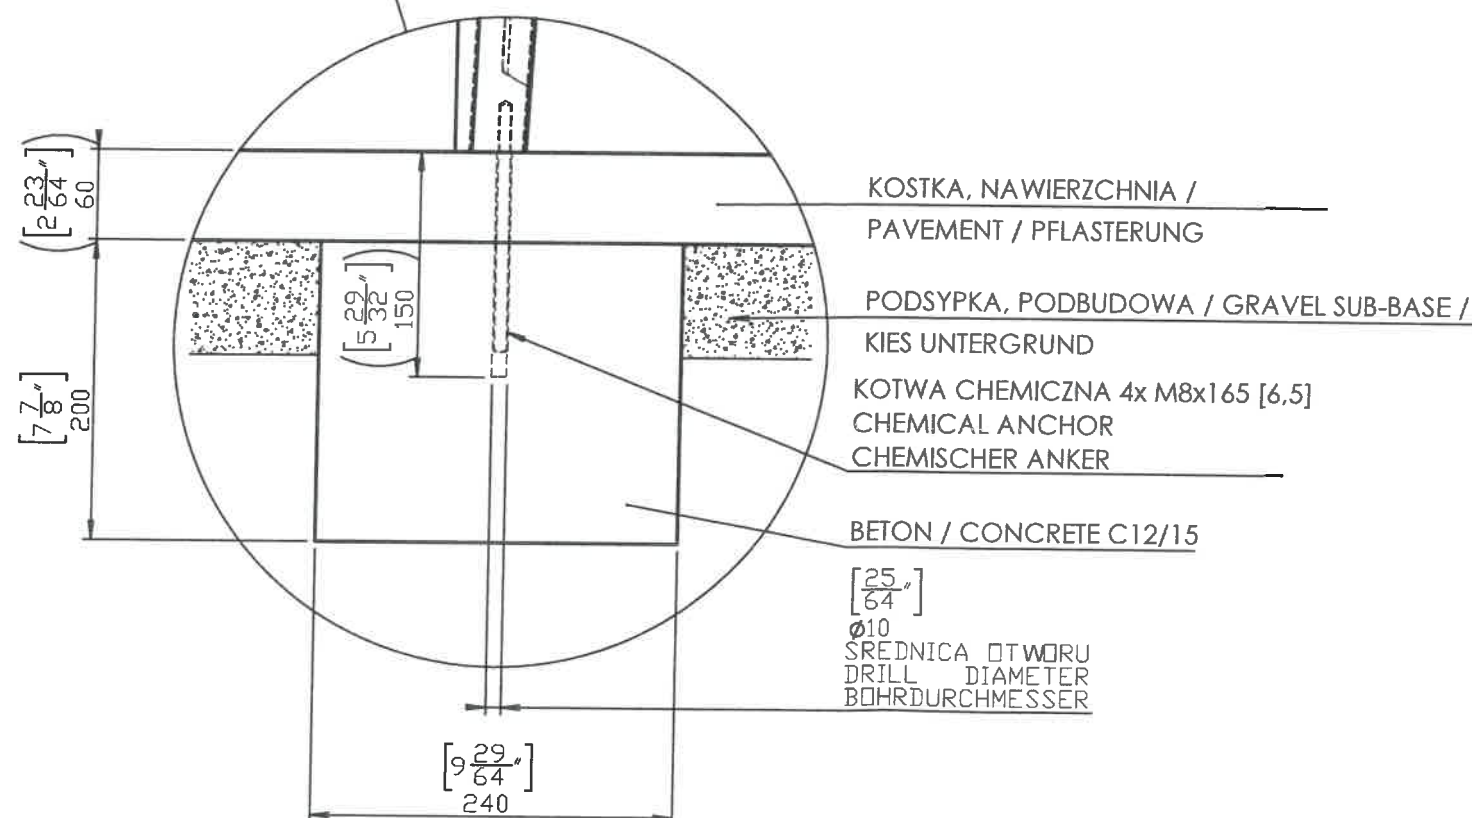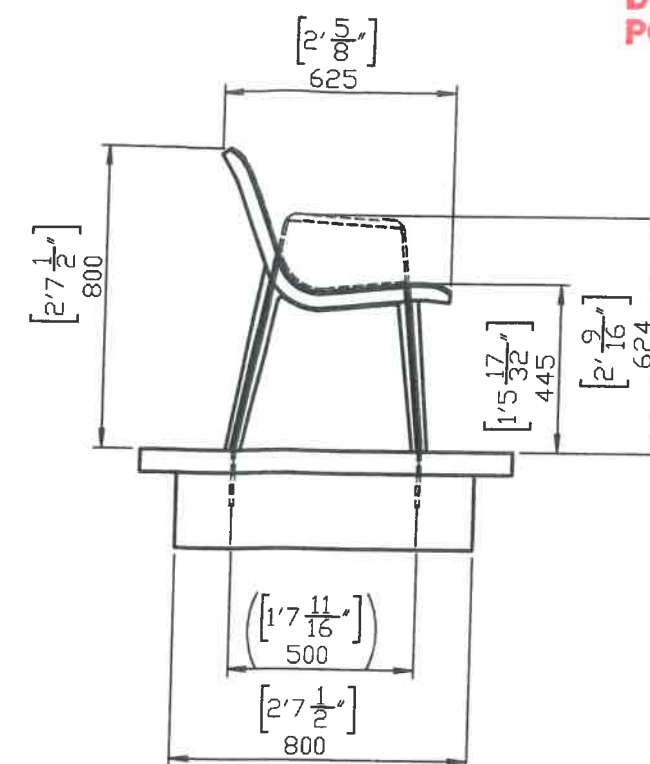


KOSTKA, NAWIERZCHNIA /
PAVEMENT / PFLASTERUNG

PODSYPKA, PODBUDOWA / GRAVEL SUB-BASE /
KIES UNTERGRUND

KOTWA CHEMICZNA 4x M8x165 [6.5]
CHEMICAL ANCHOR
CHEMISCHER ANKER

BETON / CONCRETE C12/15

[25\"/>

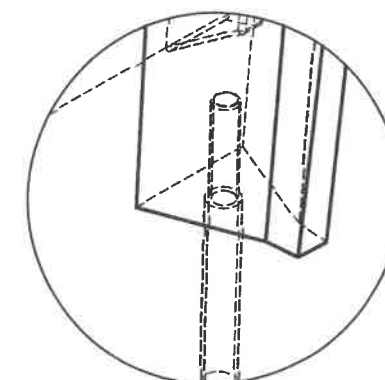

STAR-KOP URBAŃ
Sp. z o.o.
32-070 Czernichów, ul. Przem.
NIP: 944 225 38 08

KIEROWNIK BUDOWY

Marek Chowaniec

KIEROWNIK BUDOWY

Marek Chowaniec

DATE: 1.4.2020 V: 01
minimal load-bearing capacity of the soil 150kPa
Dimmensions in mm[inch]

EM - EMAU

All rights reserved. Protection of industrial design.

Rozměry výrobků mají informativní charakter. Výrobce si vyhrazuje právo na změnu technické specifikace bez předchozího upozornění. Rozměry spodní stavby a způsob osazení výrobku jsou závazné. Minimální únosnost základové půdy 150kPa. Rozteče kotev rozměřovat dle rozměrů dodaného výrobku.
All product sizes have an informative character. The producer reserves the right to amend the technical specification at any time without previous warning. The size of foundation baseplate and the method of mounting of the product are imperative. Minimal load-bearing capacity of the soil 150kPa. Anchor spacing measure out by measurements of supplied product.
Die Abmessungen der Produkte sind informativ. Der Hersteller behält sich das Recht an Änderungen der technischen Spezifikationen vor, ohne vorher darauf hinzuweisen. Abmessungen der Fundamentierung – Unterbau und Art des Produktbaus sind verbindlich. Minimum tragfähigkeit des Bauuntergrundes 150 kPa. Ankerabstand gemäß der gelieferten Produktabmessungen dimensionieren.
Dimensions des produits sont à titre informatif seulement. Le fabricant se réserve le droit de modifier les spécifications techniques sans préavis. Dimensions des fondations et manière de l'implantation du produit sont obligatoires. La capacité portante du sol 150 kPa (minimale). Ancre écartement dimensions à partir des dimensions du produit livré.
Las dimensiones de los productos tienen carácter informativo. El fabricante se reserva el derecho de cambio de la especificación técnica sin aviso previo. Tanto las dimensiones de las bases de cimentación como el sistema de fijación son inalterables. Capacidad portante mínima del suelo 150kPa. Hay que medir el espaciamiento de anclajes según las dimensiones del producto suministrado.

mm
cité

1
mmcite.com