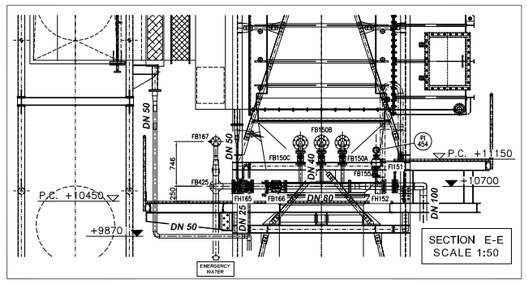

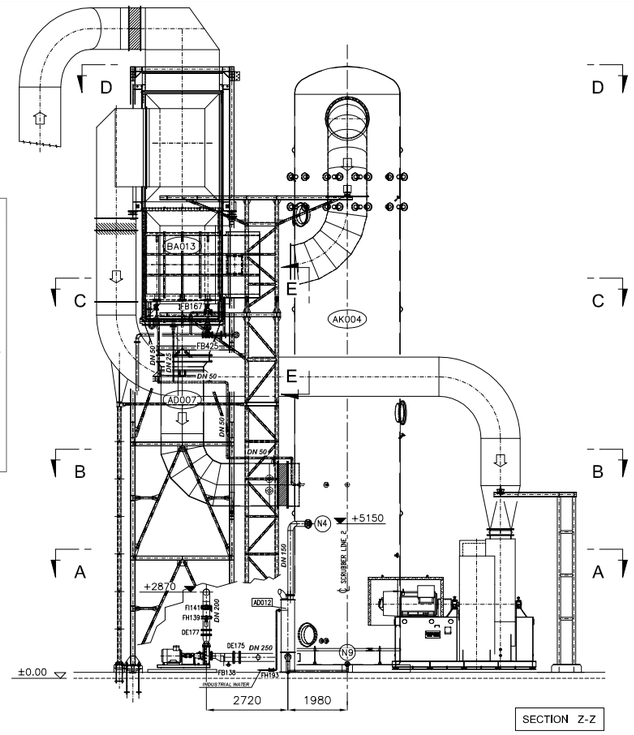

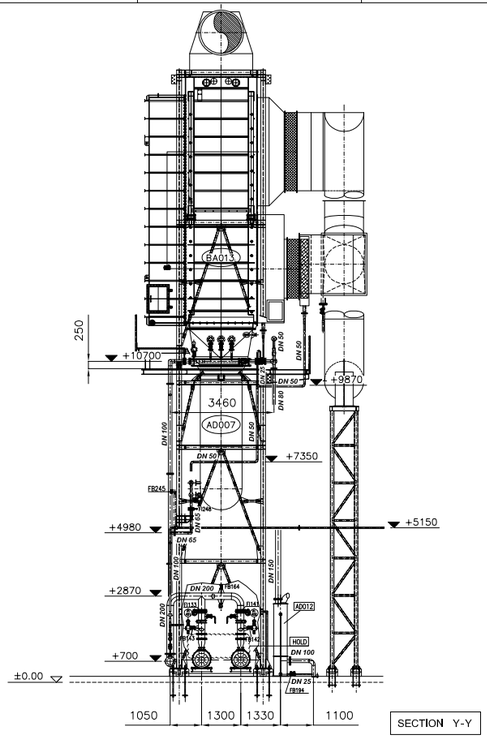

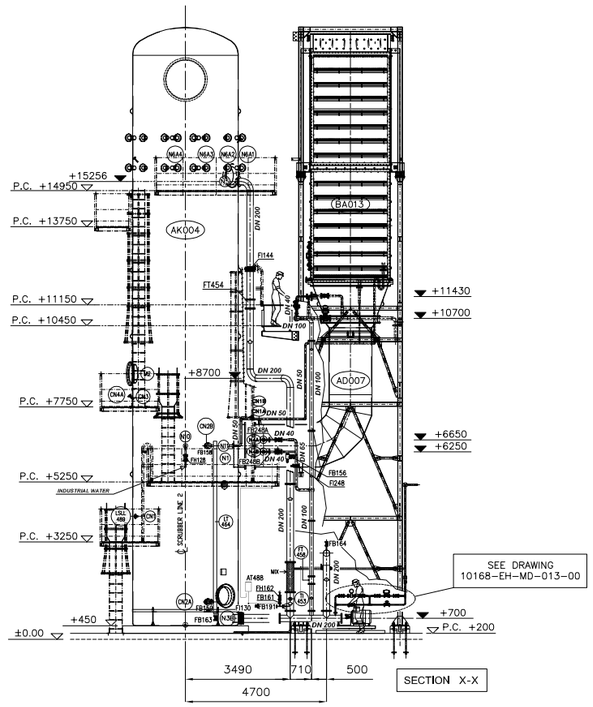

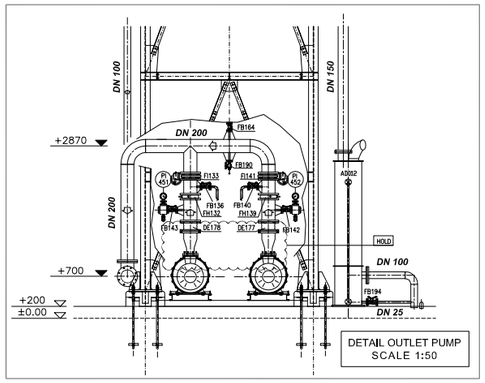

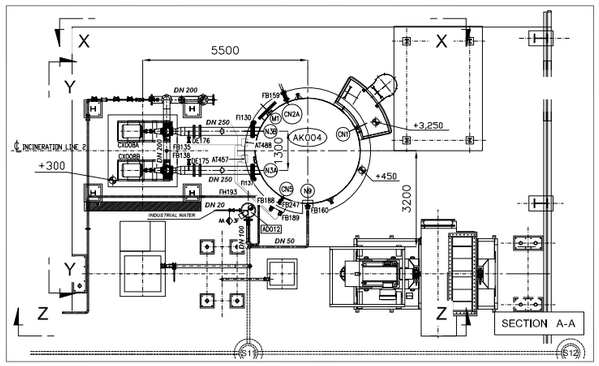

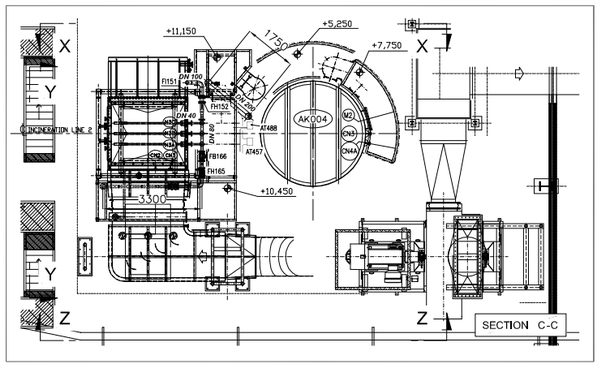

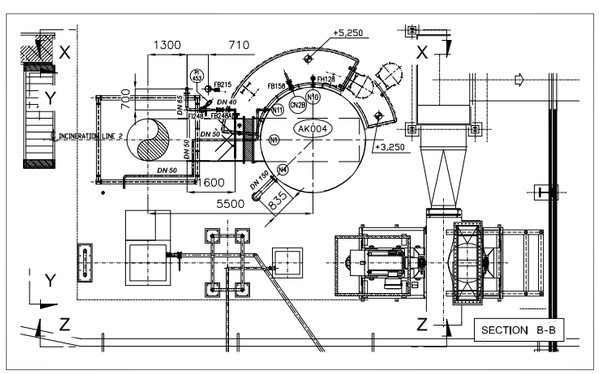

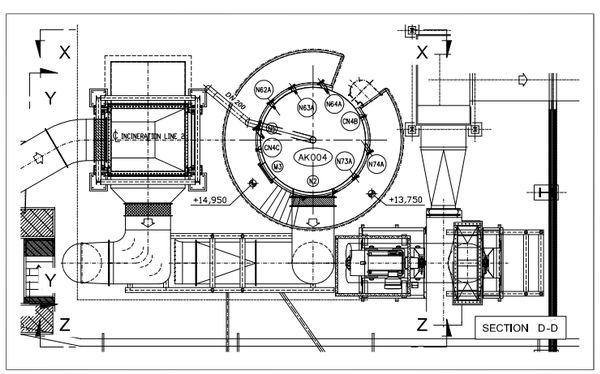

+..... = CENTER LINE PIPE

P.C. +..... = WALKWAY SURFACE

REV.	DATA WYDANIA ISSUE DATE	KOD WYDANIA ISSUE CODE	OPIS REWIZJI REVISION DESCRIPTION	PRZYGOTOWANY PRZEZ PREPARED BY	SPRAWDZONY PRZEZ CHECKED BY		ZATWIERDZONY PRZEZ APPROVED BY
				AUTORYZACJA WYDANIA/APPROVAL ISSUE			
05	-	-		.	.	.	.
04	-	-		.	.	.	.
03	-	-		.	.	.	.
02	-	-		.	.	.	.
01	11/01/2016	-	POWYKONAWCZY AS-BUILT	GES		GES	ATS
00	26/11/2014	-	PIERWSZE WYDANIE FIRST ISSUE	GES		GES	ATS

INFRASTRUKTURA I ŚRODOWISKO — PROGRAM OPERACYJNY

ProNatura

UNIA EUROPEJSKA — FUNDUSZ SPÓJNOŚCI

ZASTĘPUJE DOKUMENT NR./SUBSTITUTES DOC. NO.: -

ZLECENIE NR./JOB NO.: -

WYDANY PRZEZ/ISSUED BY: ATC

NAZWA OBIEKTU BUDOWLAN. ORAZ ADRES: /OBJECT'S NAME AND ADDRESS: ZAKŁAD TERMICZNEGO PRZEKSZTAŁCANIA ODPADÓW KOMUNALNYCH BYDGOSZCZ, UL. Ernsta Petersona 22, DZ. NR 2/101, 2/108 OBRĘB 0133

INWESTOR//INVESTOR

ProNatura

Międzygminny Kompleks Unieszkodliwiania Odpadów ProNatura Sp. z o. o.

Budowa Zakładu Termicznego Przekształcania Odpadów Komunalnychdla Bydgosko-Toruńskiego Obszaru Metropolitalnego

PROJEKT WYKONAWCZY

KOMPLEKS SPALANIA ODPADÓW MIEJSKICH DLA OBSZARU BYDGOSZCZ - TORUN (MWIP)

L2 POWIERZCHNIA PŁUCZKA - ORUROWANIE DYSTRYBUCJI PROCES

MUNICIPAL WASTE INCINERATION PLANT FOR BYDGOSZCZ - TORUN (MWIP)

L2 SCRUBBER AREA - PROCESS PIPING DISTRIBUTION

POCHODZĄCH OD/DERIVATED FROM: -

KLASYFIKACJA CLASSIFICATION	KOMPLEKS PLANT	SYSTEM	JDN. FUNK. FUN. UN.	TYP DOK. DOC. TYPE	FORMAT/SIZE	SKALA/SCALE
	- -	- -	- -	- -	A1	1:100

DOKUMENT NR./DOCUMENT NO.: 10168EHMD207

STRONA/SHEET: 1 Z/OF: 1

PROJEKTANT: MAURIZIO ROSSI

SPECJALNOŚĆ: TECHNOLOG DS. AUTOMATYKI I STEROWANIA

NR UPRAWNIEŃ: -

INFORMACJE ZASTRZEŻONE – NIE UŻYWAĆ W CELACH INNYCH NIŻ TE DLA KTÓRYCH ZOSTAŁY DOSTARCZONE
CONFIDENTIAL PROPERTY – NOT TO BE USED FOR ANY PURPOSE OTHER THAT FOR WHICH IT IS SUPPLIED

NAZWA PLIKU/FILE IDENTIFICATION: 10168EHMD207R01-A1

FORMATO A1

10168EHMD207R01 (Scrubber L2).dwg