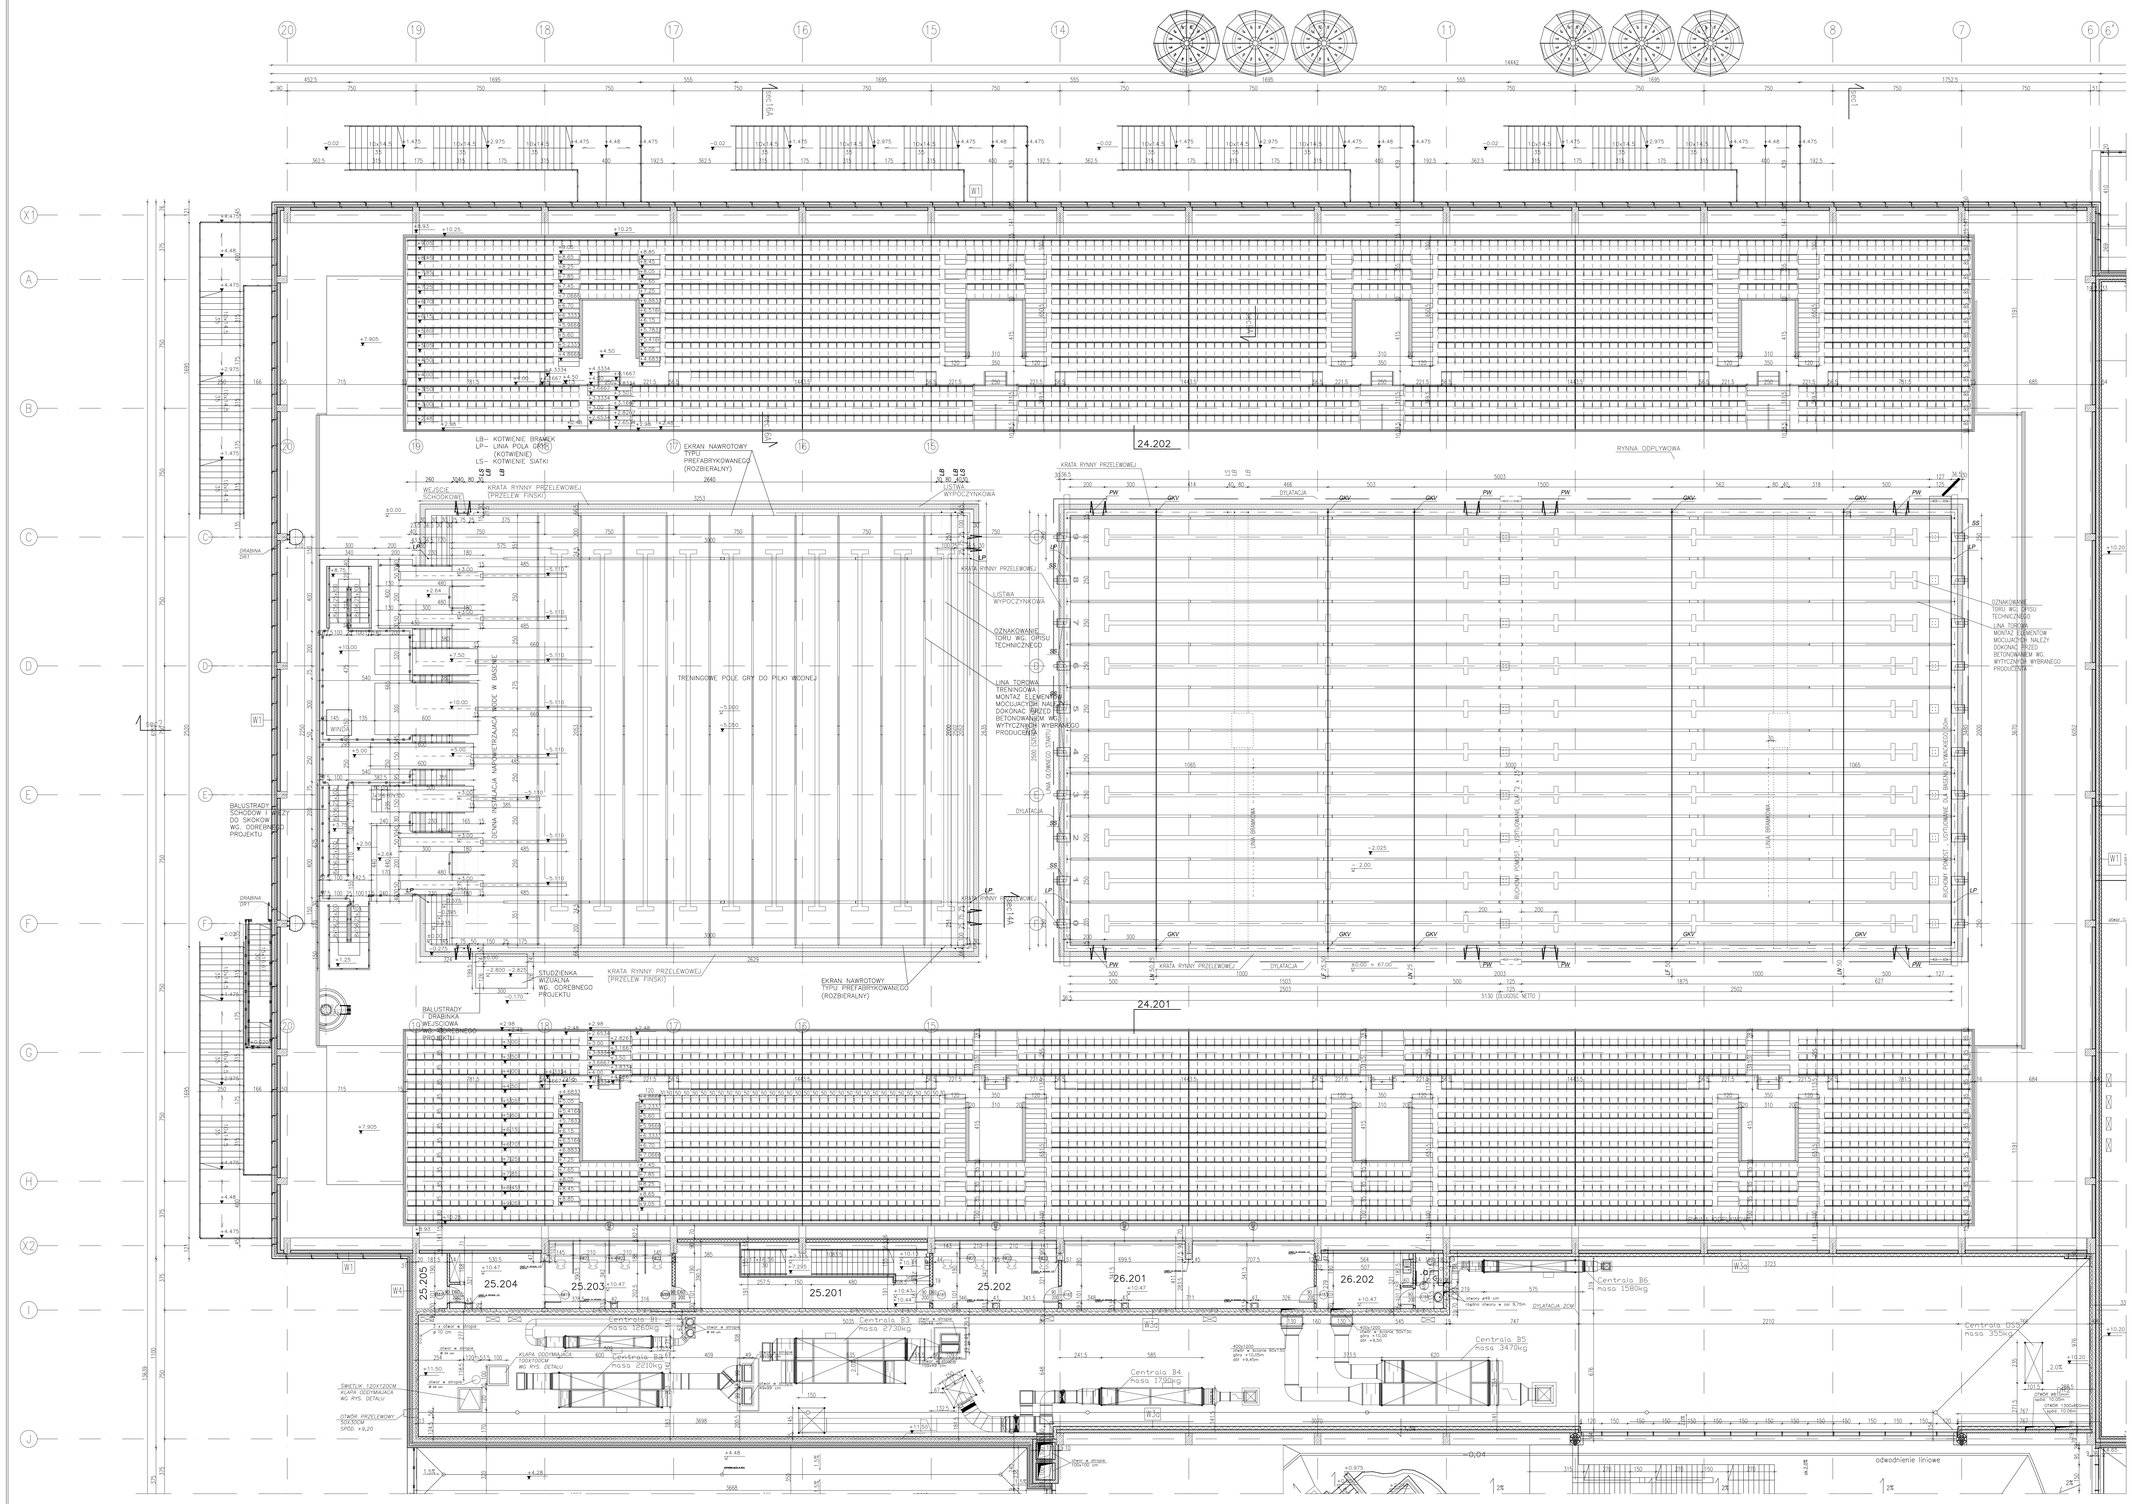

ZESTAWIENIE POWIERZCHNI UZYTKOWEJ II PĘTRO

Nr. pom.	nazwa	pow. m2	nawierzchnia
24	WIDOWNIA (CZĘŚĆ SPORTOWA) (A)		
24 .201	WIDOWNIA I	972.44 M2	BETON INPREGNOWANY
24 .202	WIDOWNIA II	972.44 M2	BETON INPREGNOWANY

Nr. pom.	nazwa	pow. m2	nawierzchnia
25	ZESPOŁ SPRAWOZDAWCÓW (A)		
25 .201	KOMUNIKACJA	57.00 M2	GRES
25 .202	KABINY SPRAWOZDAWCÓW	28.16 M2	GRES
25 .203	KABINY SPRAWOZDAWCÓW	28.28 M2	GRES
25 .204	POK. SOCJALNY	17.38 M2	GRES
25 .205	POM. ELEKTRYCZNE	5.83 M2	GRES

Nr. pom.	nazwa	pow. m2	nawierzchnia
26	ZESPOŁ VIP (A)		
26 .201	POM. VIP	56.42 M2	GRES
26 .202	POK. SOCJALNY	17.83 M2	GRES
26 .202a	WC	4.64 M2	GRES

LEGENDA DO TABELI

RODZAJE WYKOŃCZENIA ŚCIAN:

1 GŁADŹ GIPSOWA NA PŁYCIE G/K

2 TYNK GIPSOWY NA ŚCIANIE MUROWANEJ

3 GLAZURA NA ZAPRAWIE WODOODPORNEJ

UWAGA!!! W POMIESZCZENIACH MOKRYCH PŁYTA G/K WODOODPORNA

RODZAJE SUFITÓW PODWIESZONYCH SPÓD +3.30 OD POSADZKI

A SUFIT PODWIESZONY MODUŁ 60X60cm – PŁYTA MINERALNA

B SUFIT PODWIESZONY MODUŁ 1010cm – RASTROWY

OZNACZENIA ŚCIAN

- ŚCIANY ŻELBETOWE
- ŚCIANY MUROWANE CEGŁA CEMENTOWA
- ŚCIANY MUROWANE CEGŁA CEMENTOWA O ODPORNOŚCI OGNIOWEJ REI 120
- ŚCIANY MUROWANE CEGŁA WAPIENNO-PIASKOWA
- ŚCIANY MUROWANE CEGŁA WAPIENNO-PIASKOWA O ODPORNOŚCI OGNIOWEJ REI 120
- ŚCIANY MUROWANE Z BLOCZKÓW BETONOWYCH ZBROJONYCH Z PRĘTAMI Ø 6 mm
- STYROPIAN/STYRODUR/PIR
- WELNA MINERALNA
- ŚCIANY GIPSKARTON
- HYDRANT POŻAROWY
- WPUST K.S.

LEGENDA: ŚCIANY WARSTWOWE

W1
- oktodzina – płyta laminat np. HPL
- pustka powietrzna min. 3cm
- wiatroizolacja
- wełna mineralna półtwarda – 18cm
- ŚCIANA MUROWANA 24cm lub BETONOWA 20cm
- warstwy wykończeniowe

W3a
- warstwa elewacyjna, tynk na siatce kolor RAL 9006
- STYROPIAN EPS 100 – 18cm
- ŚCIANA MUROWANA 24cm lub BETONOWA 20cm
- warstwy wykończeniowe

W4
- warstwa elewacyjna – cegła cementowa – 9.5cm, "łupana" w kolorze piaskowym, lub polerowany w kolorze piaskowym mocowane na elementach systemowych
- pustka powietrzna – 3.5cm
- WELNA MINERALNA półtwarda –18cm
- ŚCIANA MUROWANA 24cm lub BETONOWA 20cm
- warstwy wykończeniowe

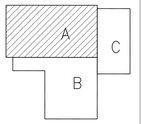

TEMAT: KOMPLEKS SPORTOWO-REKREACYJNY "TERMY MAŁTAŃSKIE" W POZNANIU

FAZA: PROJEKT POWYKONAWCZY | TOM I

BRANŻA: ARCHITEKTURA

RYSUNEK:

RZUT II PIETRA- BUDYNEK A

PROJEKT:

WYKONAWCA:
KONSORCJUM FIRM KTÓREGO LIDEREM JEST
ALSTAL BUDOWNICTWO
ALOJZY SZCZUPAK

PODWYKONAWCA:
ATJ ARCHITEKCI Sp. z o.o.
ul. LIBUSKA 14A 03-977 Warszawa
tel.+4822 6712600 fax +4822 6733833

GRI "ZAPROJEKTOWANIE I WYKONANIE"
KONSORCJUM FIRM KTÓREGO LIDEREM JEST
ALSTAL BUDOWNICTWO
ALOJZY SZCZUPAK
88-100 INOWROCŁAW JACEWO 76
tel.+4852 3555400 fax+4852 3555405

© WSZELKIE PRAWA ZASTRZEŻONE

AUTORZY:
mgr inż.arch. Tomasz Kosma Kwiecinski nr upr. Wa-128/92
współpraca:
mgr inż.arch. Dan Ishchuk
tech. arch. Mariusz Krakowko
st. arch. Krzysztof Krakowko

Sprawdzający:
mgr inż.arch. Jacek Kwiecinski nr upr. 339/95

data wyk. "1"	skala	numer rysunku	wyk.
Sierpień 2011	1:100	I/5-A	"1"