STAR-KOP URBAŃCZYK
Sp. z o.o.
32-070 Czernichów, ul. Przemysłowa 7
NIP: 944 225 38 08

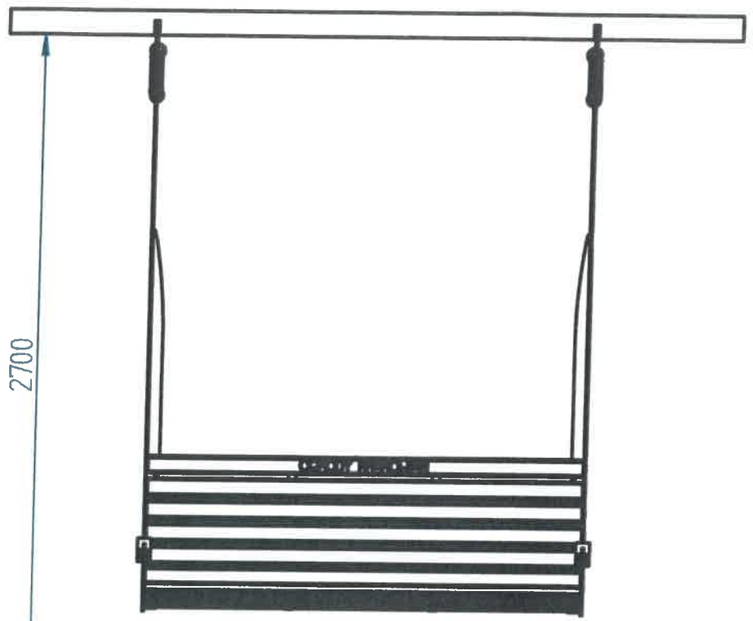

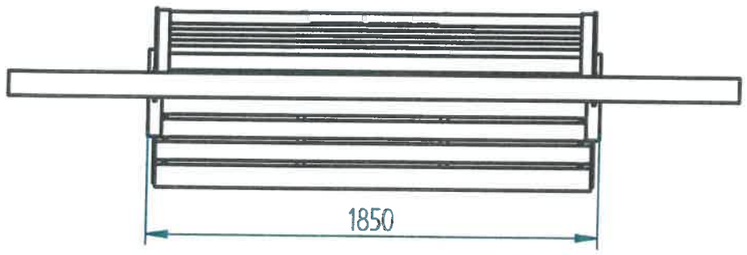

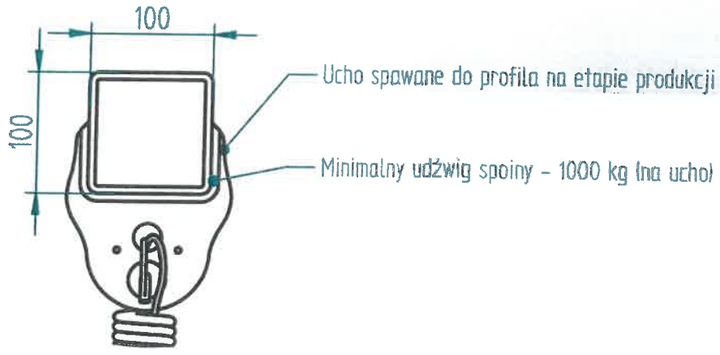

SZCZEGÓŁ A

KIEROWNIK BUDOWY
Marek Chowaniec

DOKUMENTACJA POWYKONAWCZA

Zał. 8

25.05.2023	Imię, Nazwisko:	
Projektował:	Zbigniew Belta	
Rysował:	Antoni Michalecki	
Sprawdził:	Mariusz Puczyński	

05-800 Pruszków ul. Robotnicza 31
tel.: 22 7586693 info@puczynski.pl
www.puczynski.pl

PUCZYŃSKI
mała architektura

Nazwa pliku: Wisząca ławka do 2700 13-04-61_MODYF_2700

rozm.:	Numer rysunku:	zm.:
A3	DFT: 13-04-61_MODYF_2700.dft	
	13-04-61_MODYF_2700.asm	

Skala arkusza: 1:25	Masa: 39.728 kg	Arkusz 1 z 1

copyright © / ALL RIGHTS RESERVED
Producent projektu (utworu małej architektury) jest właścicielem majątkowych praw autorskich – każda forma komercyjnego wykorzystania wymaga jego zgody